



G:\02 A1 UPPDRAG_BORÅS\02 PROJEKT\19 - UPPDRAG\19-051 KOLLA PARKSTAD Kv19 01 Modell\Revit\Hus 1 Kolla parkstad kv19_RH.rvt

2020-12-18 16:01:38 G:\02 A1 UPPDRAG_BORÅS\02 PROJEKT\19 - UPPDRAG\19-051 KOLLA PARKSTAD Kv19 01 Modell\Revit\Hus 1 Kolla parkstad kv19_RH.rvt

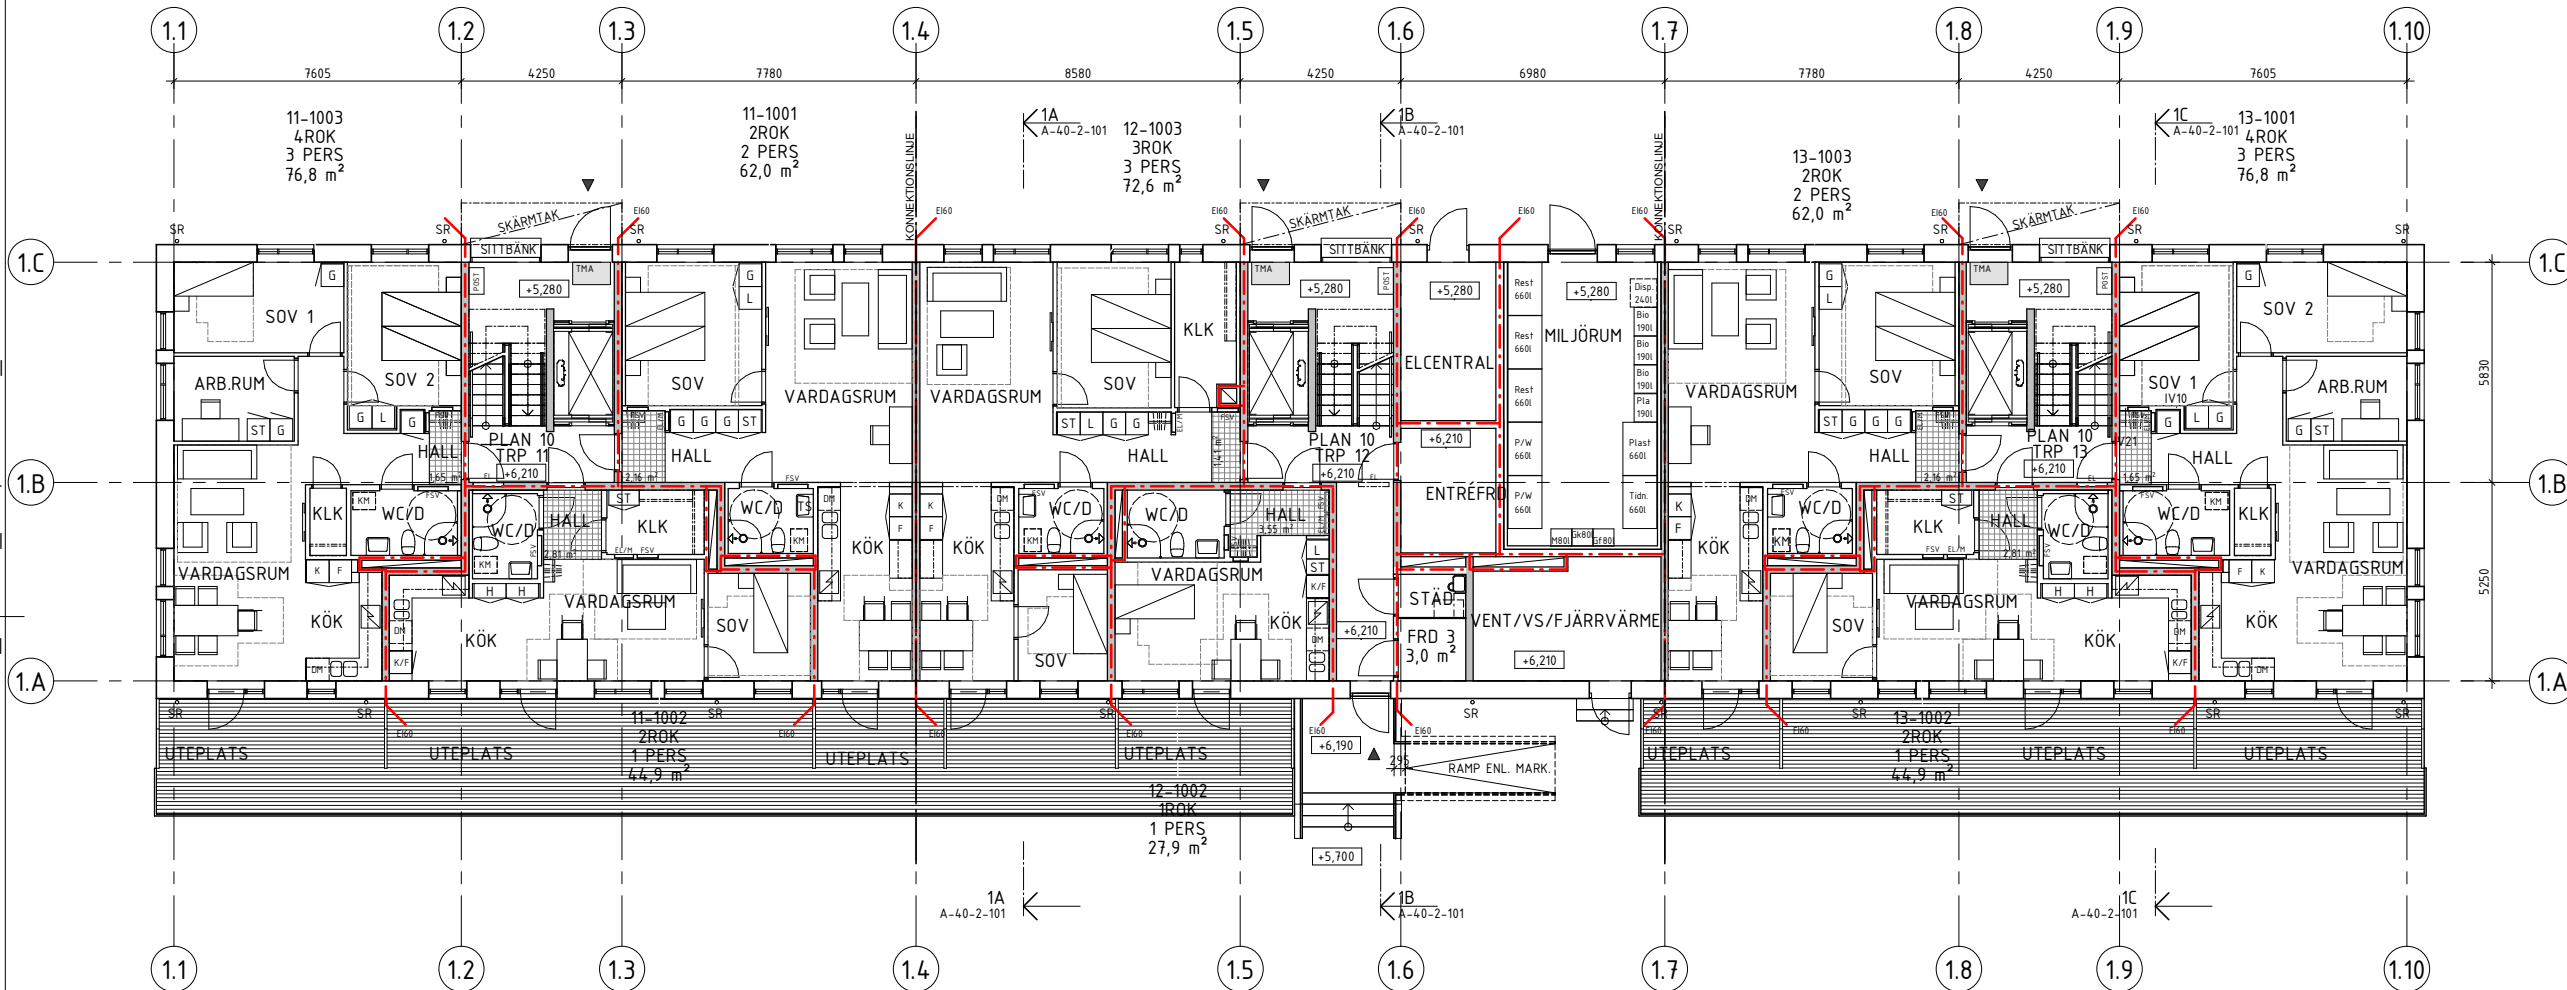

Hus 1 Plan 10
1 : 100

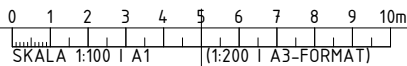

FÖRKLARINGAR

ALLA MÅTT I MILLIMETER.
ALLA PLUSHÖJDER I METR.

- ENTRÉPIL
- GARDEROB
- HÖGSKÅP
- LINNESKÅP
- STÄDSKÅP
- MÖJLIG PLACERING GARDEROB/HÖGSKÅP
- KYLSKÅP
- FRYSSKÅP
- KOMBINERAD KYL/FRYS
- DISKMASKIN
- FÖRBERETT FÖR KOMBIMASKIN

- FÖRDELARSKÅP TAPPVATTEN
- FÖRDELARSKÅP VÄRME
- ELCENTRAL/MEDIACENTRAL

- BRANDELLSGRÄNS EI60
- STRECKADE VÄGGAR VISAR MÖJLIG AVSKILJNING

- TAKFÖNSTER
- RÖKEVAKUERINGSLUCKA
- UPPSTIGNINGSLUCKA


- AB ARBETSBORD
- SB STRYKBRÄDA
- SR STUPRÖR
- TB TVÄTTBANK
- TM TVÄTTMASKIN
- TMA TORKMATT
- TSK TORKSKÅP
- TT TORKTUMLARE

FÖRESKRIFTER

REDOVISAD HÖBLERING ÄR TILLGÄNGLIG ENLIGT SVENSK STANDARD SS914221:2006

HÄNVISNINGAR

BET ANÖNDEN AVSER SIGN DATUM

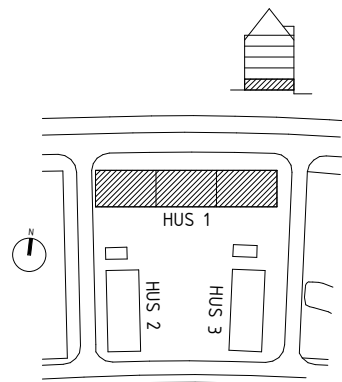

RELATIONSHANDLING

KOLLA PARKSTAD 3:71 KV. 19




A	A1 INGENJÖRER AB	TEL: 033 136 330
K	INTEGRA	TEL: 010-102 51 00
E	BA Elteknik	TEL: 0300-725 60
V	KBAVENT	TEL: 0300-194 60
VS	CEAK VVS	TEL: 031-334 32 40
Br	BAWAB	TEL: 070 583 75 14
L		

UPPDRAG NR	RITAD AV	HANDLAGGARE
P19-051	EKL/HA	NSP
DATUM	ANSVARIG	
2021-01-25	Nicolas St-Pierre	
NYBYGGNAD AV BOSTÄDER		
Hus 1 - Plan 10		
Entréplan		

SKALA	NUMMER	BET
A1 1:100	A-40-1-100	
A3 1:200		

URSPRUNGSRITNINGAR/DESIGN FRÅN
SEMRÉN+MÅNSSON ARKITEKTER