


G:\02 A1 UPPDRAG_BORÅS\02 PROJEKT\19 - UPPDRAG\19-051 KOLLA PARKSTAD Kv19 01 Modell\Revit\Hus 1 Kolla parkstad kv19_RH.rvt

2020-12-18 16:0151

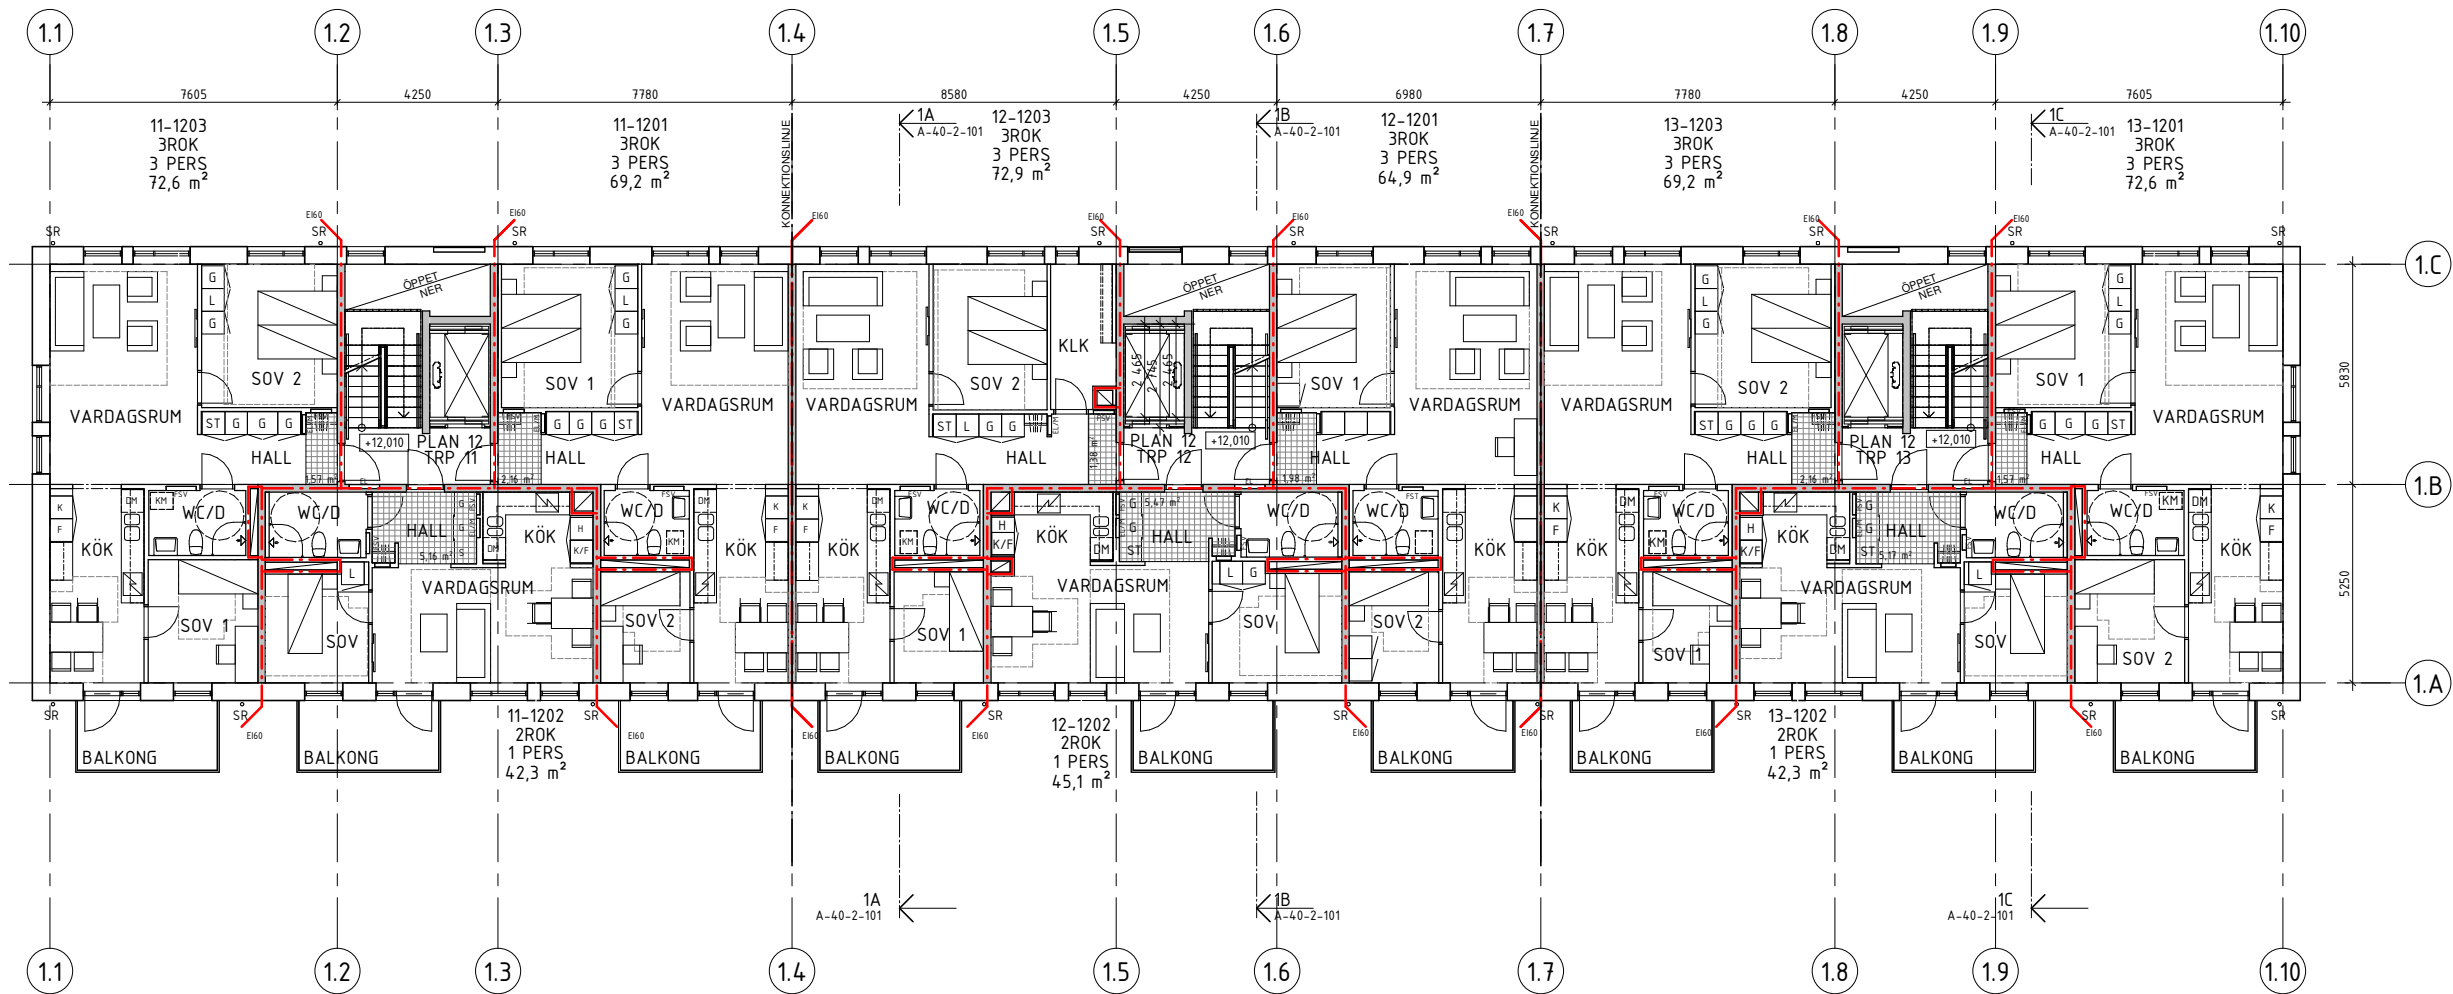


Hus 1 Plan 12
1 : 100

HÄNVISNINGAR

Se ritning A-40-1-100

BET ANÖRNINGEN AVSEER SIGN DATUM

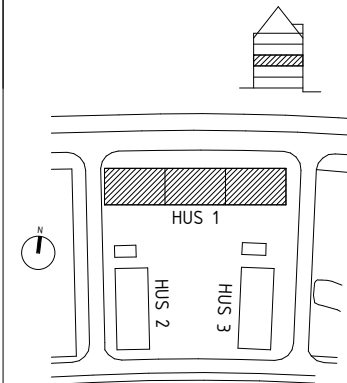

RELATIONSHANDLING

KOLLA PARKSTAD 3:71 KV. 19

ARANÄS		FLODENS	
FASTIGHETER			
A	A1 INGENJÖRER AB	TEL: 033 136 330	
K	INTEGRA	TEL: 010-102 51 00	
E	BA Elteknik	TEL: 0300-725 60	
V	KBAVENT	TEL: 0300-194 60	
VS	CEAK VVS	TEL: 031-334 32 40	
Br	BAWAB	TEL: 070 583 75 14	
L			

UPPDRAG NR	RITAD AV	HANDLAGGARE
P19-051	EKL/HA	NSP
DATUM	ANSVARIG	
2021-01-25	Nicolas St-Pierre	
NYBYGGNAD AV BOSTÄDER		
Hus 1 - Plan 12		

SKALA	NUMMER	BET
A1 1:100	A-40-1-120	
A3 1:200		

URSPRUNGSRITNINGAR/DESIGN FRÅN
SEMREN+MÅNSSON ARKITEKTER

0 1 2 3 4 5 6 7 8 9 10m
SKALA 1:100 | A1 (1:200 | A3-FORMAT)