


G:\02 A1 UPPDRAG_BORÅS\02 PROJEKT\19 - UPPDRAG\19-051 KOLLA PARKSTAD Kv19 01 Modell\Hus 1_Kolla parkstad kv19_RH.rvt

2020-12-18 16:02:04


HÄNVISNINGAR

Se ritning A-40-1-100

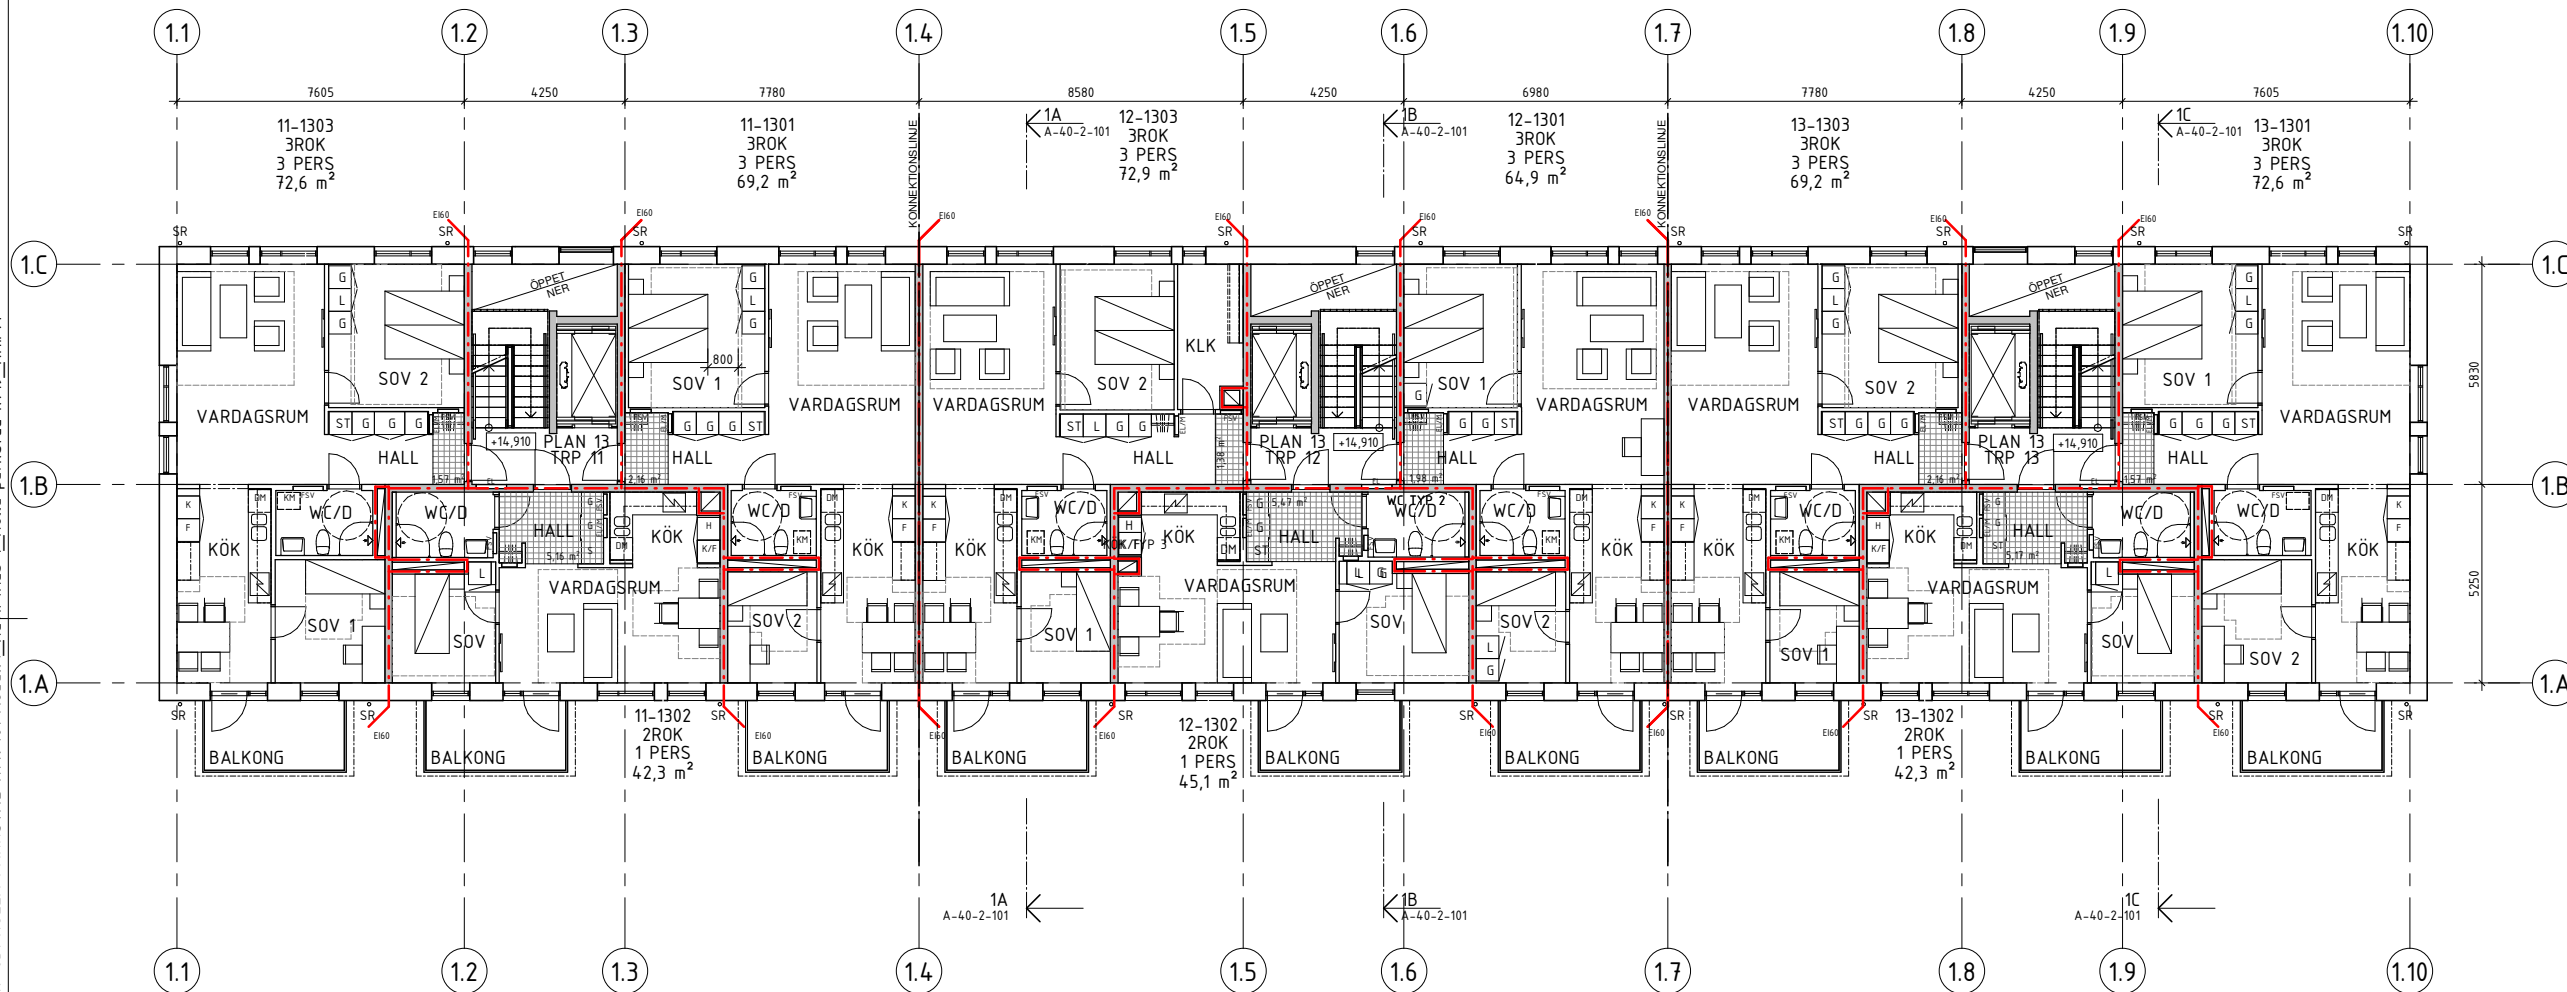

Hus 1 Plan 13
1 : 100

BET ANÖRNING AVSÄR SIGN DATUM

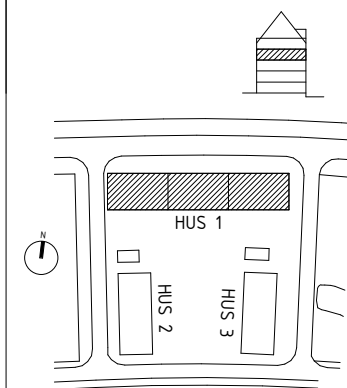

RELATIONSHANDLING

KOLLA PARKSTAD 3:71 KV. 19

ARANÄS		FLODENS	
FASTIGHETER			
A	A1 INGENJÖRER AB	TEL:	033 136 330
K	INTEGRA	TEL:	010-102 51 00
E	BA Elteknik	TEL:	0300-725 60
V	KBAVENT	TEL:	0300-194 60
VS	CEAK VVS	TEL:	031-334 32 40
Br	BAWAB	TEL:	070 583 75 14
L			

UPPDRAG NR	RITAD AV	HANDLAGGARE
P19-051	EKL/HA	NSP
DATUM	ANSVARIG	
2021-01-25	Nicolas St-Pierre	
NYBYGGNAD AV BOSTÄDER		
Hus 1 - Plan 13		

SKALA	NUMMER	BET
A1 1:100	A-40-1-130	
A3 1:200		

URSPRUNGSRITNINGAR/DESIGN FRÅN
SEMRÉN+MÅNSSON ARKITEKTER

