



G:\02 A1 UPPDRAG_BORÅS\02 PROJEKT\19 - UPPDRAG\19-051 KOLLA PARKSTAD Kv19 01 Modell\Hus 1_Kolla parkstad kv19_RH.rvt

2020-12-18 16:05:20

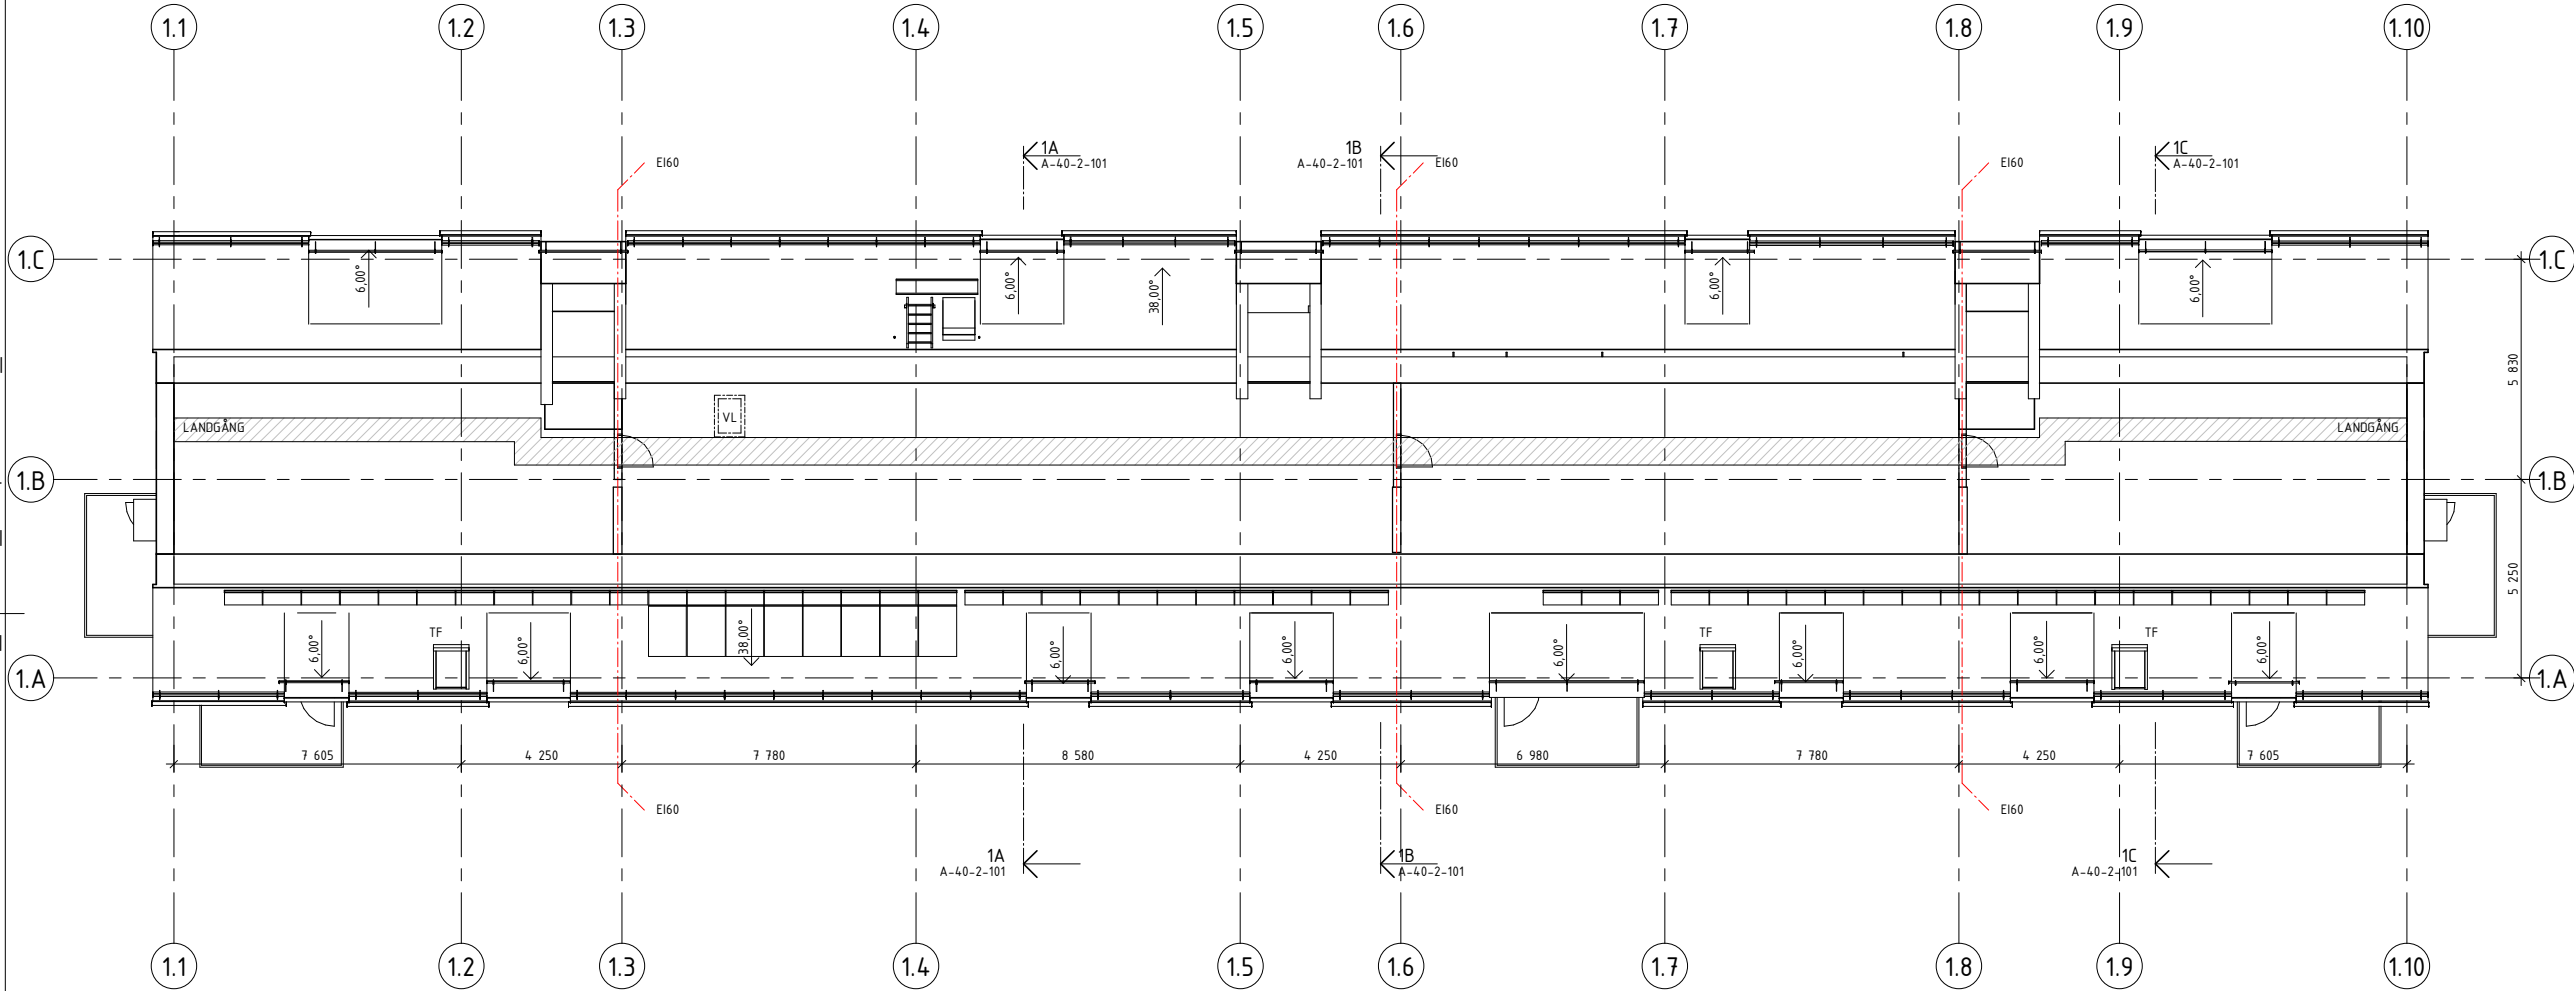

Hus 1 Plan 15
1 : 100

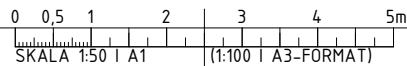

BET	ÄNDRINGEN AVSER	SIGN	DATUM
RELATIONSHANDLING			
KOLLA PARKSTAD 3:71 KV. 19			
A	A1 INGENJÖRER AB	TEL: 033 136 330	
K	INTEGRA	TEL: 010-102 51 00	
E	BA Elteknik	TEL: 0300-725 60	
V	KBAVENT	TEL: 0300-194 60	
VS	CEAK VVS	TEL: 031-334 32 40	
Br	BAWAB	TEL: 070 583 75 14	
L			
UPPDRAG NR	RITAD AV	HANDLAGGARE	
P19-051	EKL/HA	NSP	
DATUM	ANSVARIG		
2021-01-25	Nicolas St-Pierre		
NYBYGGNAD AV BOSTÄDER			
Hus 1 - Plan 15			
Kallvind			
SKALA	NUMMER	BET	
A1 1:100	A-40-1-150		
A3			

URSPRUNGSRITNINGAR/DESIGN FRÅN
SEMREN+MÅNSSON ARKITEKTER