




G:\02 A1 UPPDRAG_BORÅS\02 PROJEKT\19 - UPPDRAG\19-051 KOLLA PARKSTAD Kv19\01 Modell\Revit\Hus 1_Kolla parkstad kv19_RH.rvt

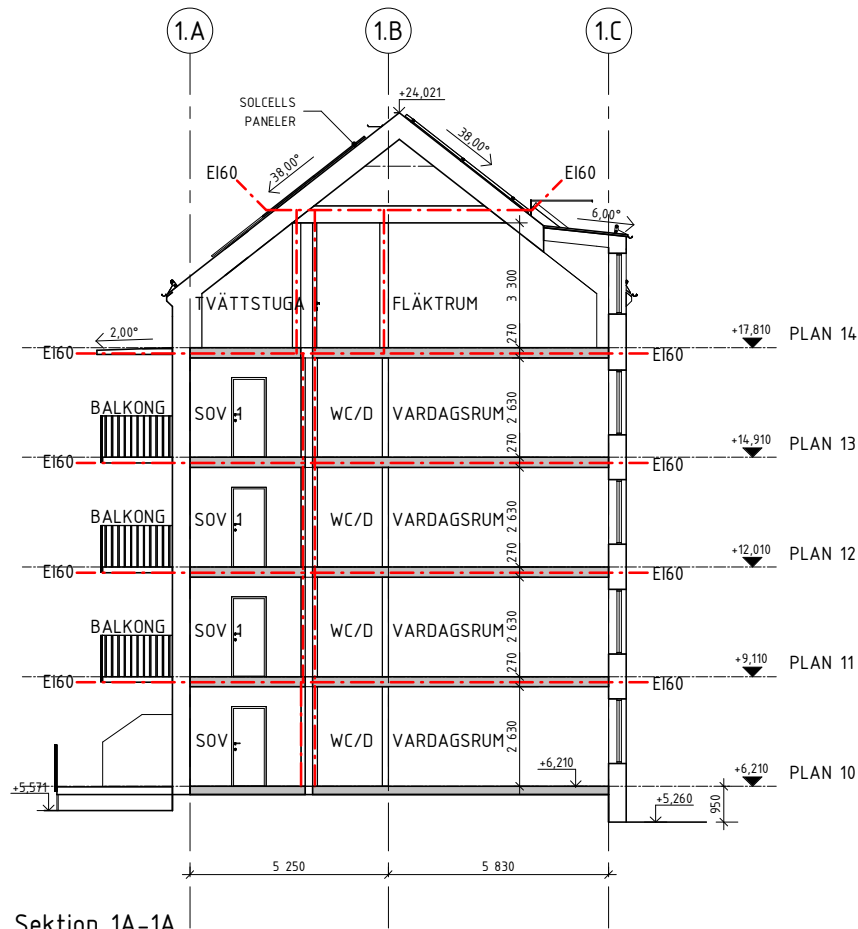

Sektion 1A-1A
1 : 100

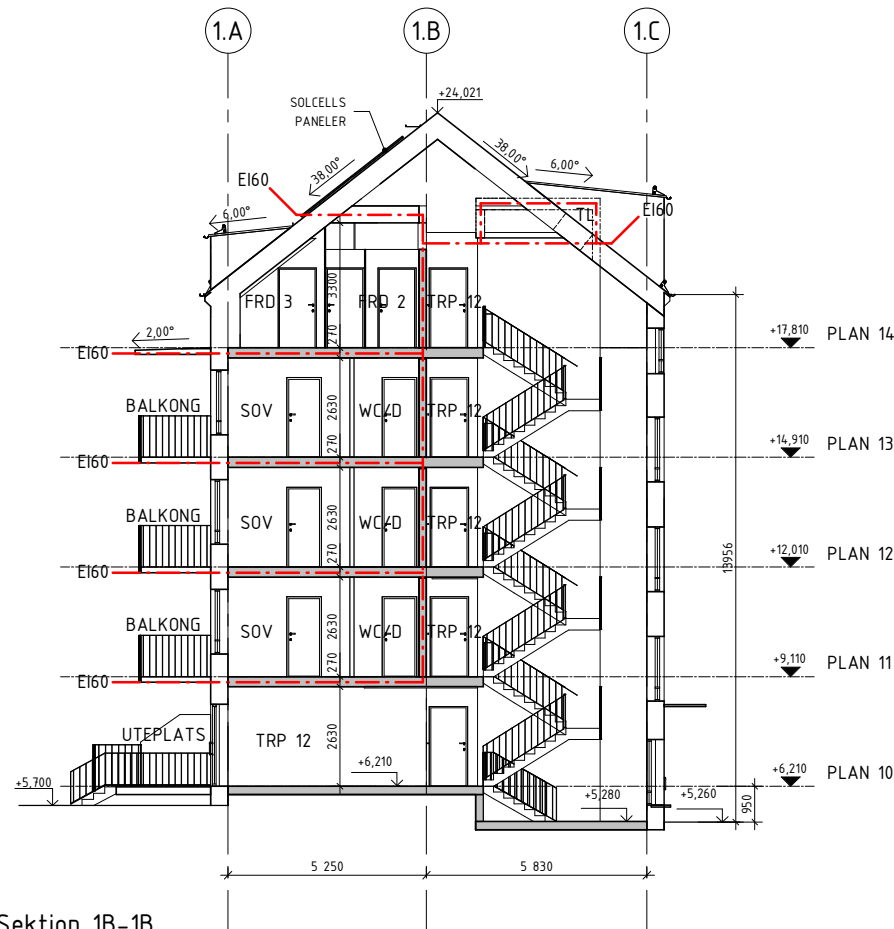

Sektion 1B-1B
1 : 100

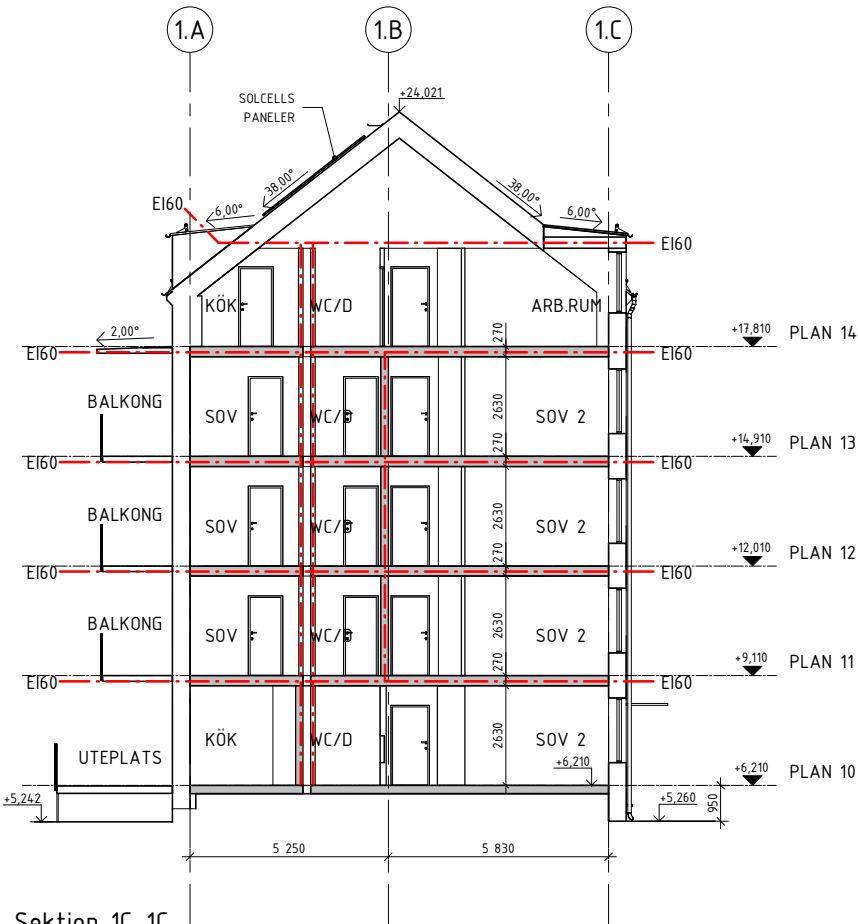


Sektion 1C-1C
1 : 100

FÖRKLARINGAR

ALLA MÅTT I MILLIMETER.
ALLA PLUSHÖJDER I METER.

UL = UPPSTIGNINGSLUCKA
TL = TAKLUCKA
RL = RÖKEVAKUERINGSLUCKA
BLK = BALKONG

RET	ÄNDRINGEN ÄVSR	SGN	DATUM
-----	----------------	-----	-------

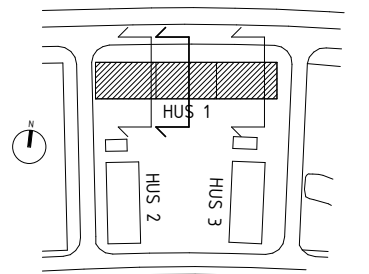

RELATIONSHANDLING


KOLLA PARKSTAD 3:71 KV. 19



A	A1 INGENJÖRER AB	TEL: 033 136 330
K	INTEGRA	TEL: 010-102 51 00
E	BA Elteknik	TEL: 0300-725 60
V	KBAVENT	TEL: 0300-194 60
VS	CEAK VVS	TEL: 031-334 32 40
Br	BAWAB	TEL: 070 583 75 14

UPPDRAG NR	RITAD AV	HANDLAGGARE
P19-051	EKL/HA	NSP
DATUM	ANSVARIG	
2021-01-25	Nicolas St-Pierre	
NYBYGGNAD AV BOSTÄDER		
Hus 1 - Sektioner		

SKALA	NUMMER	I BET
A1 1:100	A-40-2-101	
A3 1:200		

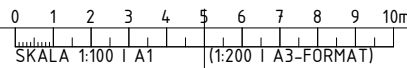

URSPRUNGSRITNINGAR/DESIGN FRÅN
SEMRÉN-MÅNSSON ARKITEKTER