




2020-12-18 16:05:36 G:\02 A1 UPPDRAG_BORÅS\02 PROJEKT\19 - UPPDRAG\19-051 KOLLA PARKSTAD Kv19\01 Modell\Revit\Hus 1_Kolla parkstad kv19_RH.rvt

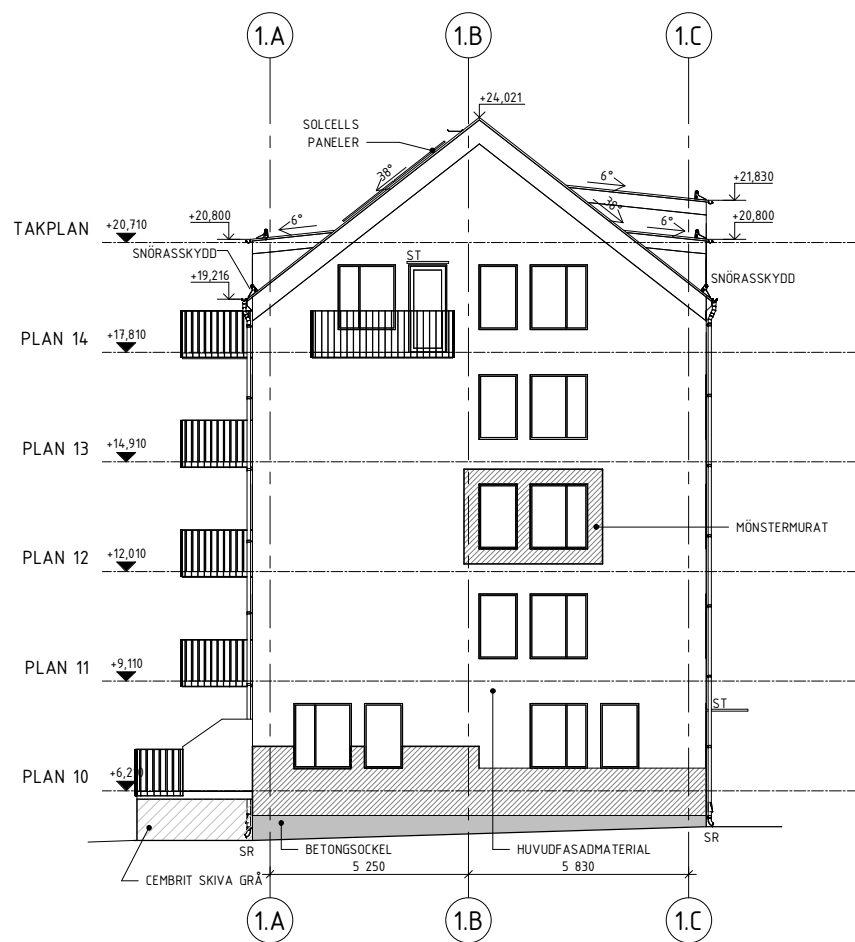

Hus 1 Fasad mot öster
1 : 100

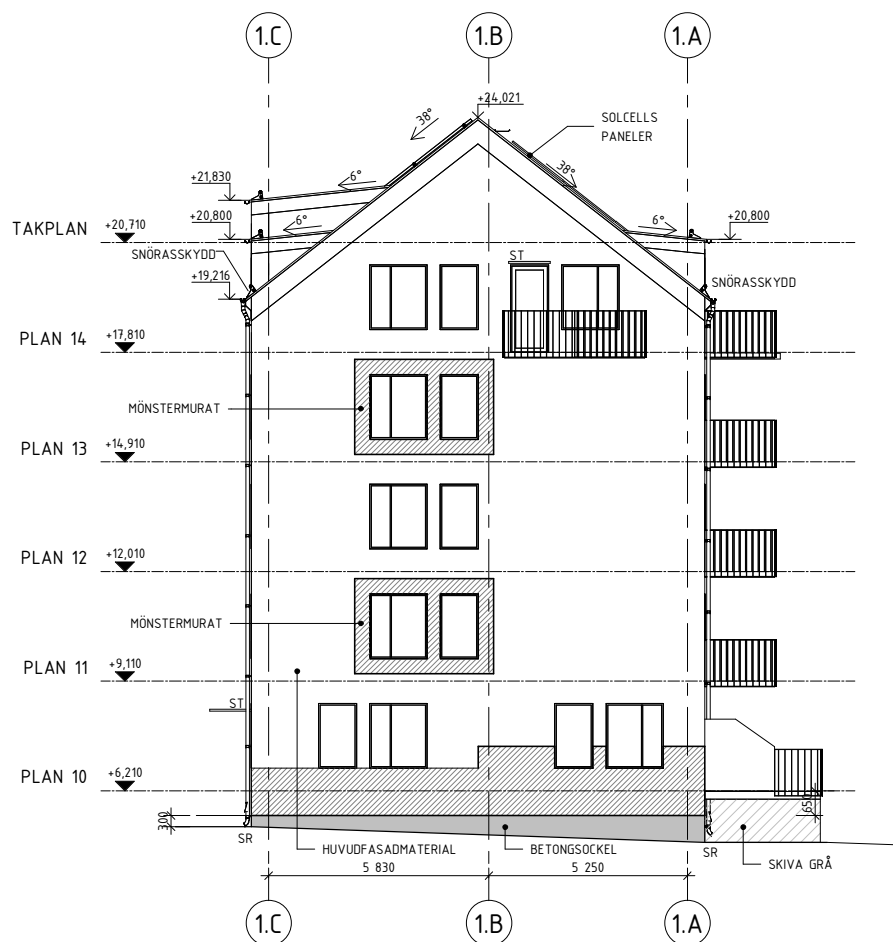

Hus 1 Fasad mot väster
1 : 100

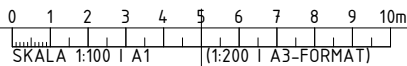


URSPRUNGSRITNINGAR/DESIGN FRÅN
SEMRÉN+MÅNSSON ARKITEKTER

HÄNVISNINGAR

Se ritning A-40-3-101

BET	ÄNDRINGEN ÄVSR	SIGN	DATUM
-----	----------------	------	-------

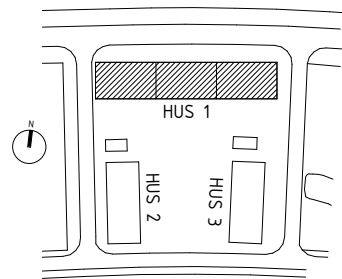

RELATIONSHANDLING

KOLLA PARKSTAD 3:71 KV. 19

ARANÄS FASTIGHETER		FLODENS
A	A1 INGENJÖRER AB	TEL: 033 136 330
K	INTEGRA	TEL: 010-102 51 00
E	BA Elteknik	TEL: 0300-725 60
V	KBAVENT	TEL: 0300-194 60
VS	CEAK VVS	TEL: 031-334 32 40
Br	BAWAB	TEL: 070 583 75 14

L			
UPPDRAG NR P19-051		RITAD AV HA	HANDLAGGARE NSP
DATUM 2021-01-25		ANSVARIG Nicolas St-Pierre	
NYBYGGNAD AV BOSTÄDER Hus 1 - Fasad mot öster och väster			

SKALA A1 1:100 A3 1:200	NUMMER A-40-3-102	BET
-------------------------------	----------------------	-----