



2020-12-18 16:04:19 G:\02 A1 UPPDRAG_BORÅS\02 PROJEKT\19 - UPPDRAG\19-051 KOLLA PARKSTAD Kv19\01 Modell\Hus 1_Kolla parkstad kv19_RH.rvt

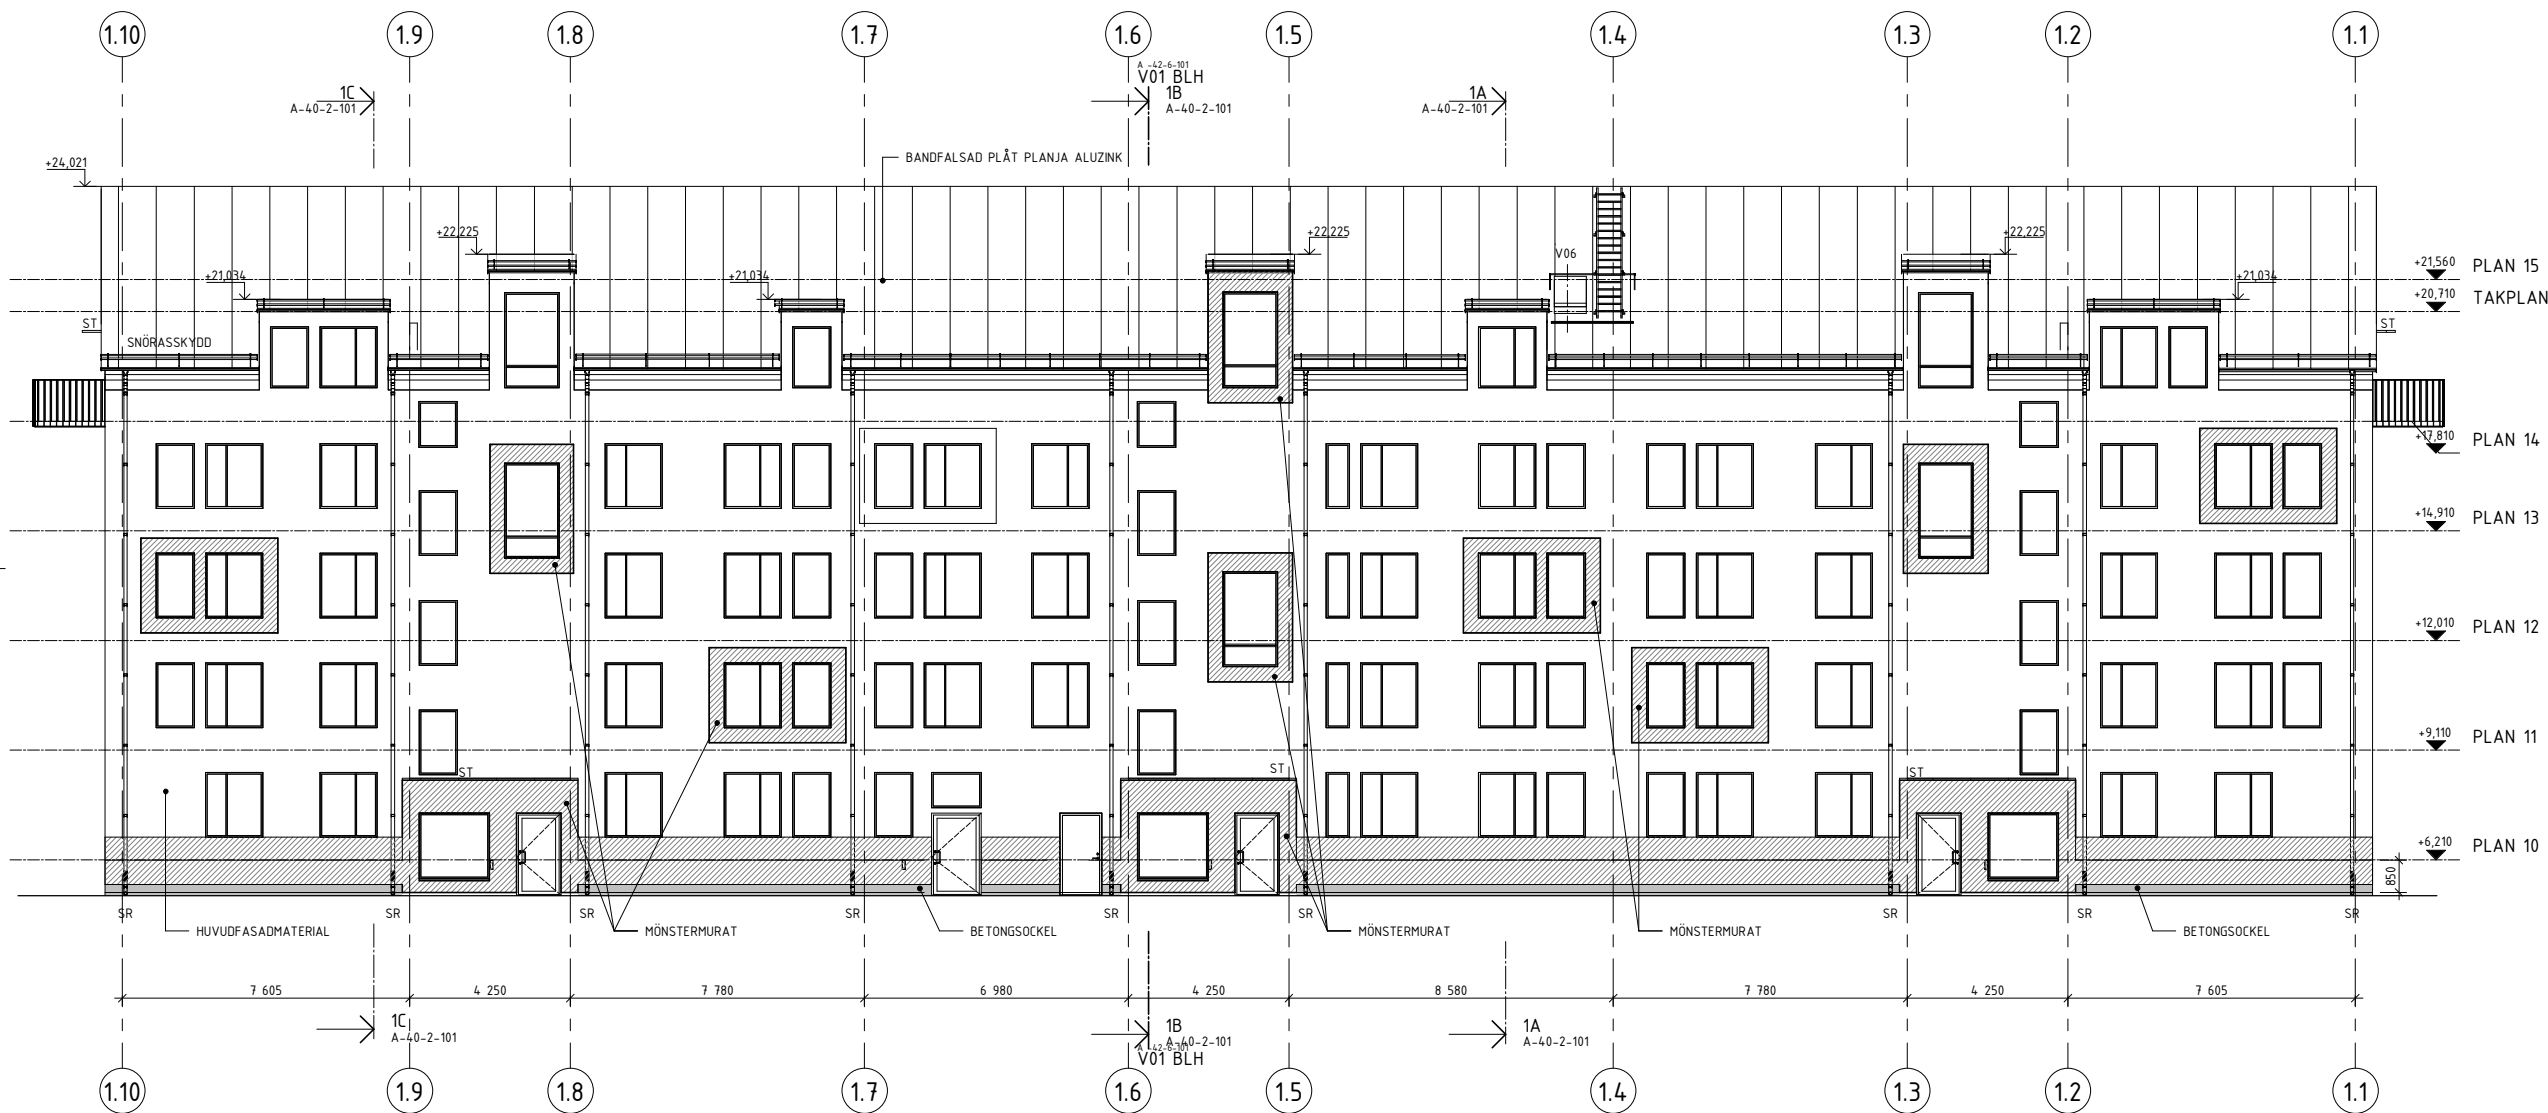

Hus 1 Fasad mot norr
1 : 100

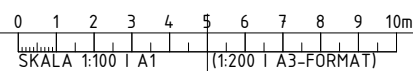

HÄNVISNINGAR

Se ritning A-40-3-101

PLAN 15
TAKPLAN

PLAN 14


PLAN 13

PLAN 12

PLAN 11

PLAN 10

BET	ÄNDRINGEN AVSER	SIGN	DATUM
-----	-----------------	------	-------

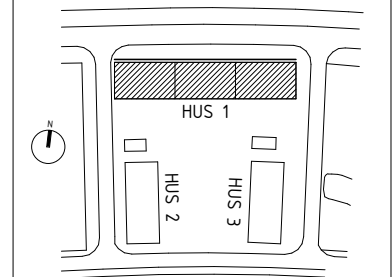

RELATIONSHANDLING

KOLLA PARKSTAD 3:71 KV. 19

ARANÄS FASTIGHETER		FLODENS	
A	A1 INGENJÖRER AB	TEL:	033 136 330
K	INTEGRA	TEL:	010-102 51 00
E	BA Elteknik	TEL:	0300-725 60
V	KBAVENT	TEL:	0300-194 60
VS	CEAK VVS	TEL:	031-334 32 40
Br	BAWAB	TEL:	070 583 75 14
L			

UPPDRAG NR	RITAD AV	HANDLAGGARE
P19-051	EKL/HA	NSP
DATUM	ANSVARIG	
2021-01-25	Nicolas St-Pierre	
NYBYGGNAD AV BOSTÄDER		
Hus 1 - Fasad mot norr		

SKALA	NUMMER	BET
A1 1:100	A-40-3-103	
A3 1:200		

URSPRUNGSRITNINGAR/DESIGN FRÅN
SEMREN+MÅNSSON ARKITEKTER