


G:\02 A1 UPPDRAG_BORÅS\02 PROJEKT\19 - UPPDRAG\19-051 KOLLA PARKSTAD Kv19_01 Modell\Revit\Hus 1\Kolla parkstad kv19_RK19-051.dwg 2020-12-18 16:03:44

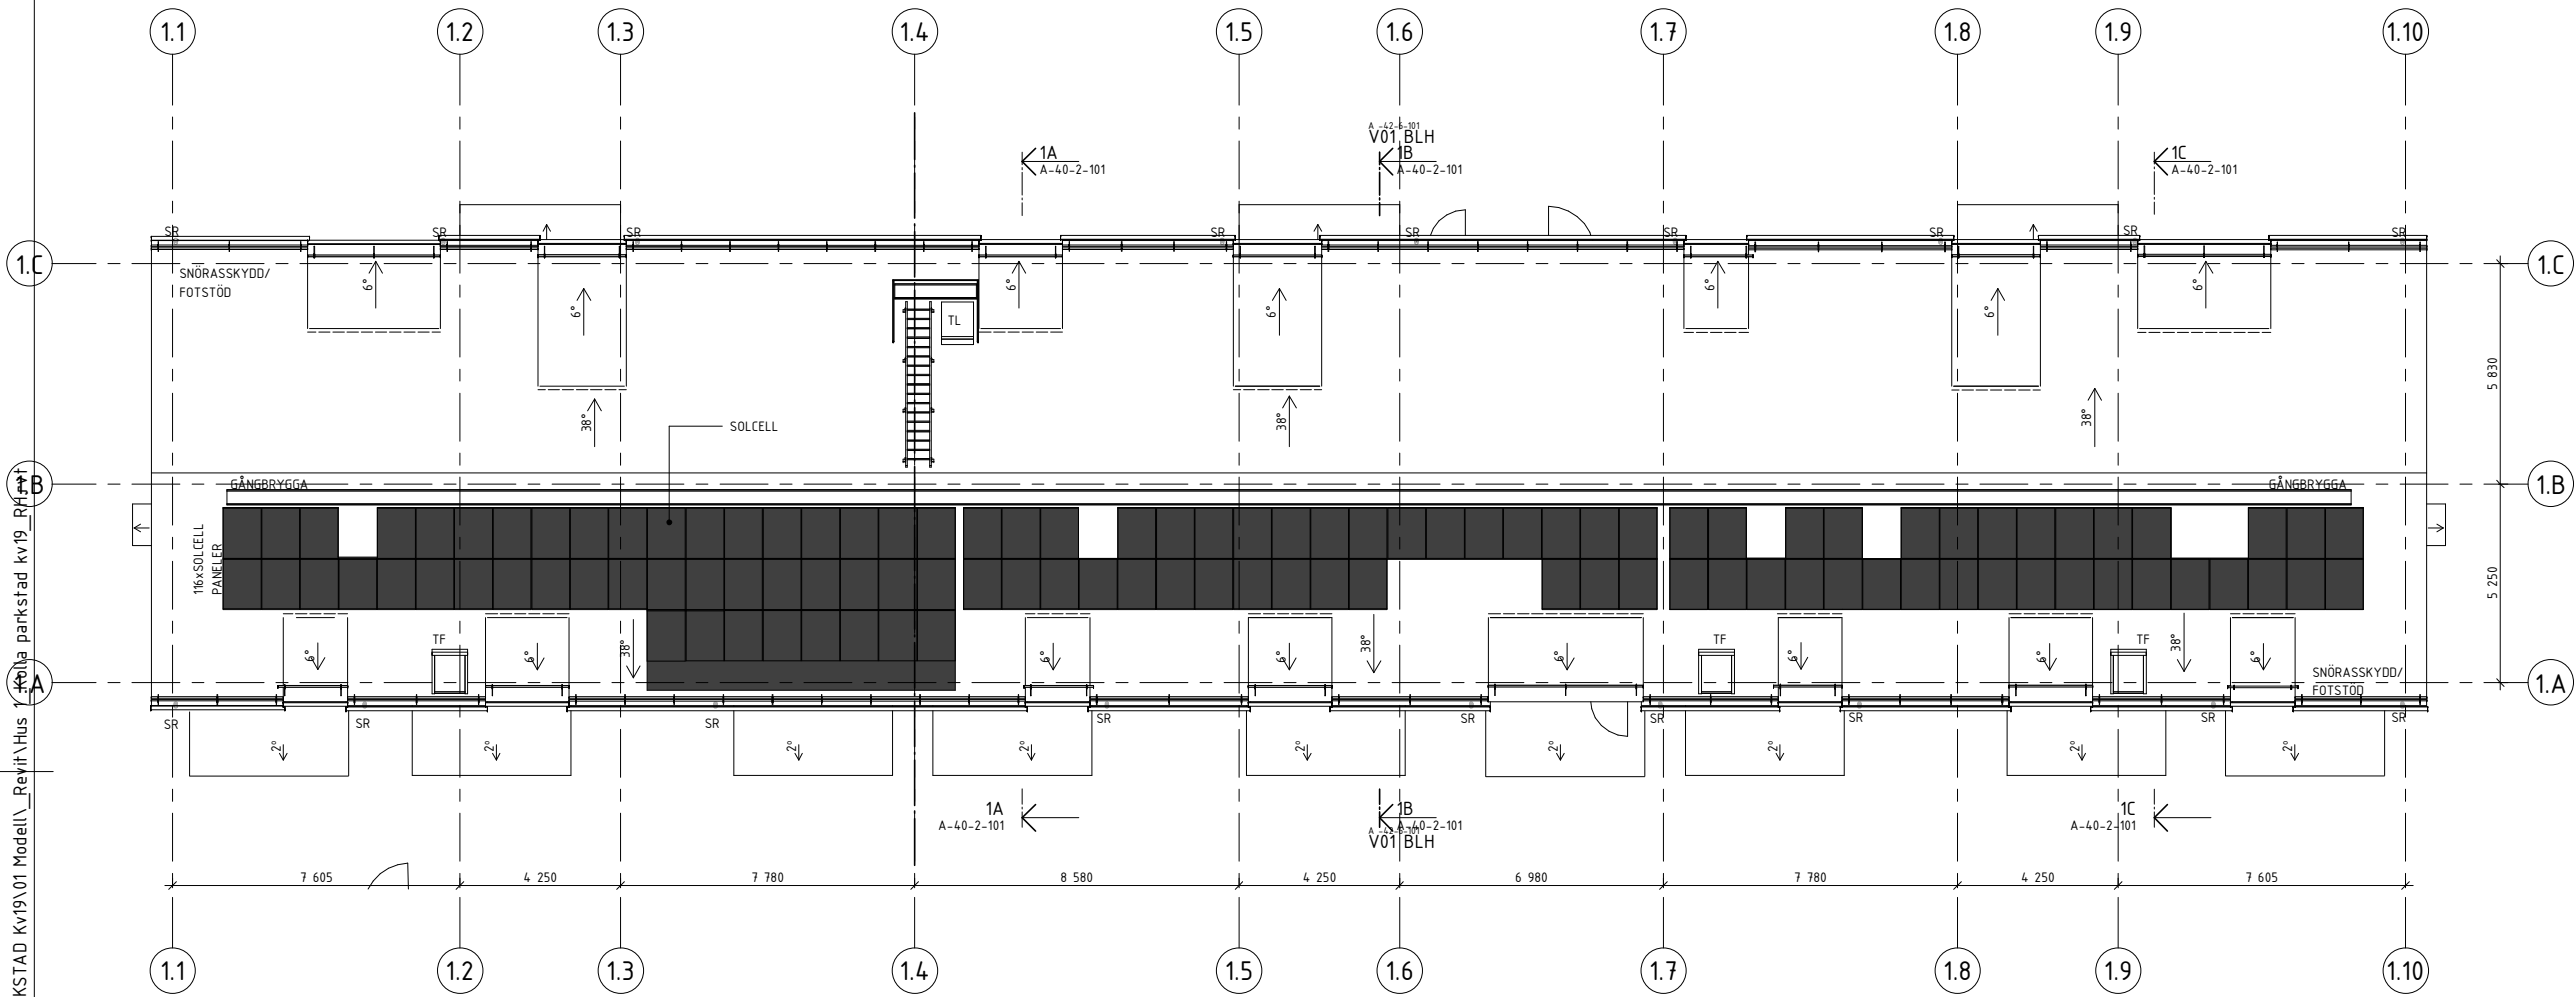


Hus 1 Takplan
1 : 100

FÖRKLARINGAR

ALLA MÅTT I MILLIMETER.
ALLA PLUSHÖJDER I METER.

- TF TAKFÖNSTER
- TL TAKLUCKA
- RL RÖKEVAKUERINGSLUCKA
- SR STUPRÖR
- SOLCELL

RE	ÄNDRINGEN AVSEER	SIGN	DATUM
----	------------------	------	-------

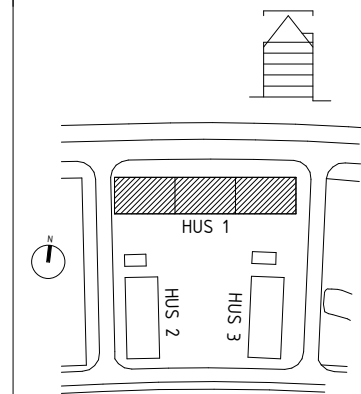

RELATIONSHANDLING

KOLLA PARKSTAD 3:71 KV. 19


ARANÄS
FASTIGHETER

FLODENS

A	A1 INGENJÖRER AB	TEL: 033 136 330
K	INTEGRA	TEL: 010-102 51 00
E	BA Elteknik	TEL: 0300-725 60
V	KBAVENT	TEL: 0300-194 60
VS	CEAK VVS	TEL: 031-334 32 40
Br	BAWAB	TEL: 070 583 75 14

UPPDRAG NR	RITAD AV	HANDLAGGARE
P19-051	EKL/HA	NSP
DATUM	ANSVARIG	
2021-01-25	Nicolas St-Pierre	
NYBYGGNAD AV BOSTÄDER		
Hus 1 - Takplan		
Takplan		

SKALA	NUMMER	BET
A1 1:100	A-41-1-150	
A3 1:200		

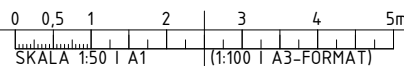

URSPRUNGSRITNINGAR/DESIGN FRÅN
SEMRÉN+MÅNSSON ARKITEKTER